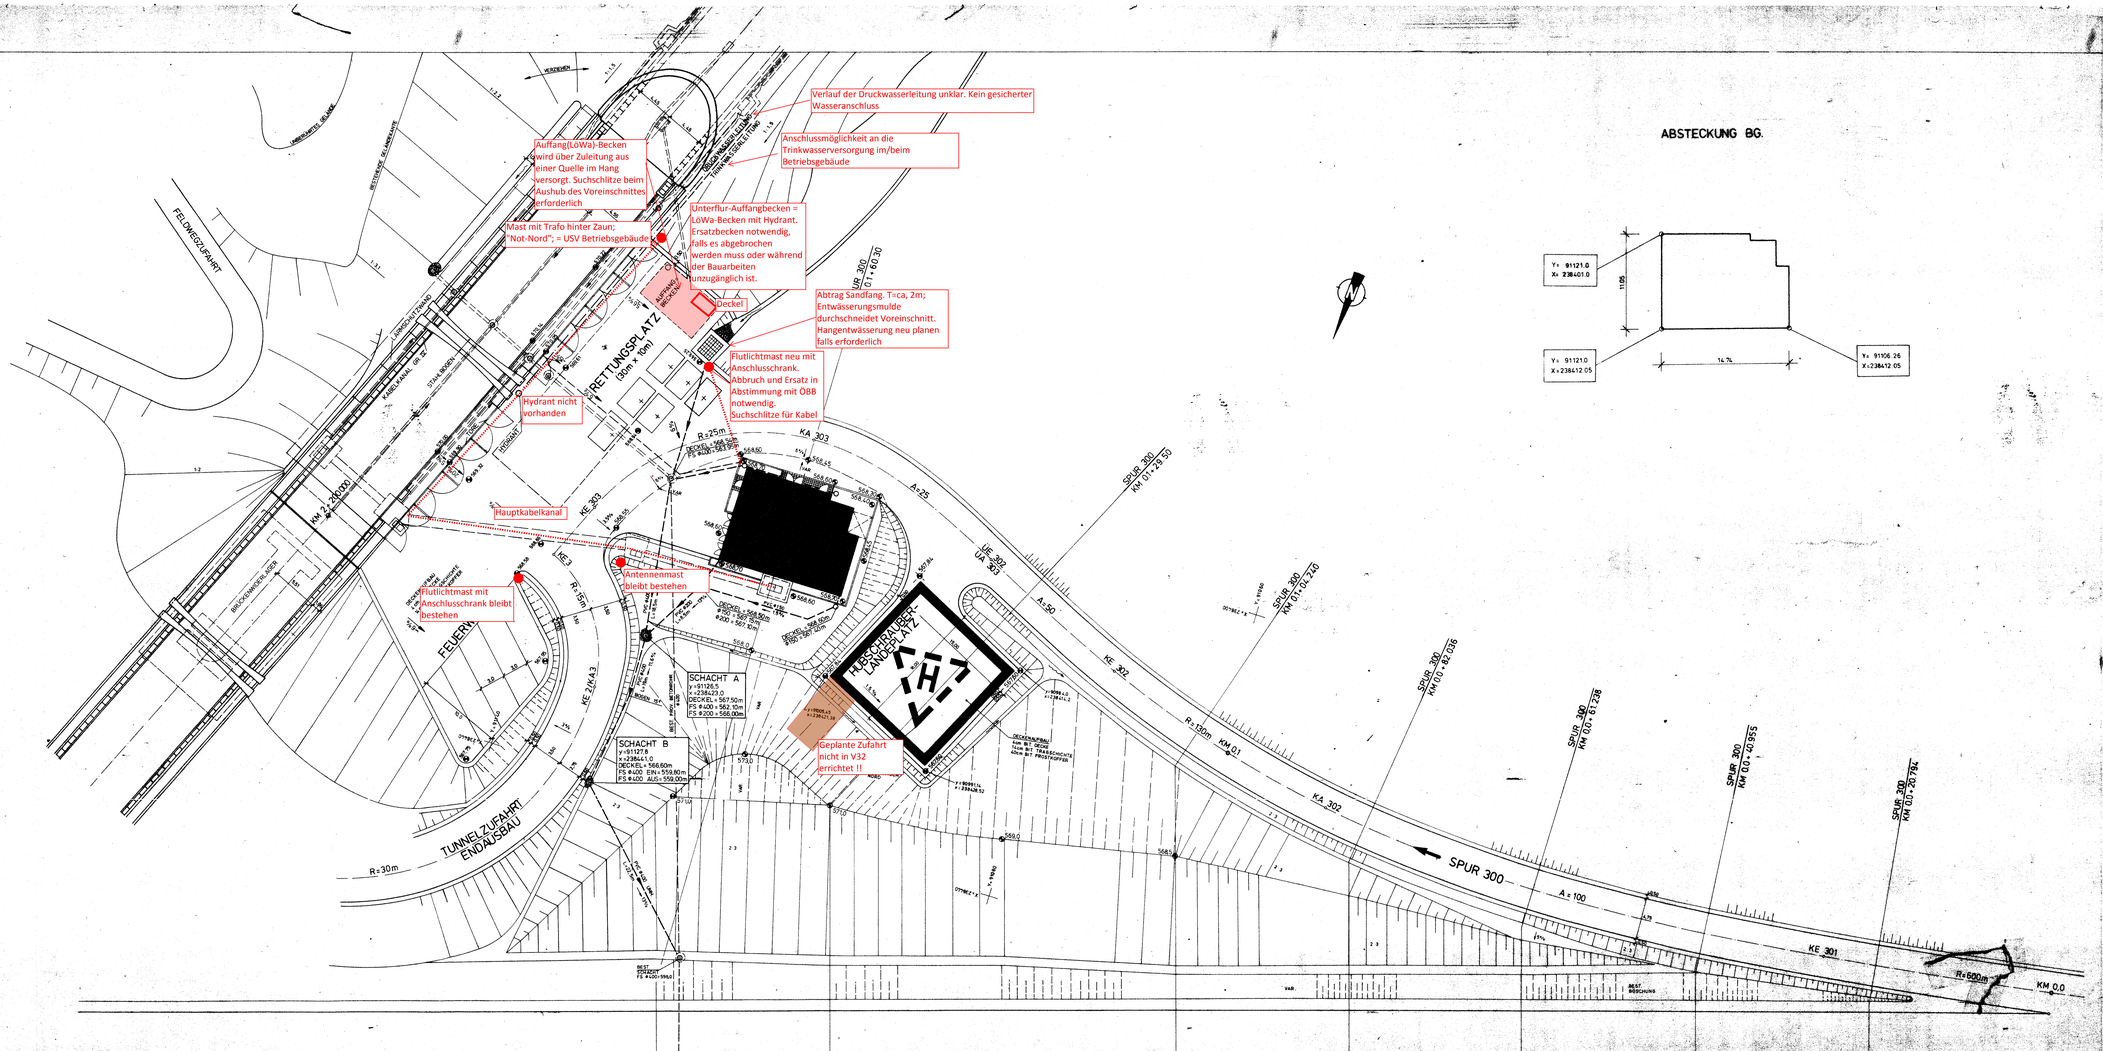

ABSTECKUNG BG.

ANMERKUNG:

KOORDINATEN ENTSPR. LANDESKOORDINATENSYSTEM

IM ENDZUSTAND WIRD BEI DER SPUR 300 EINE 4CM BIT. DECKE AUFGEBRACHT.
IM ABZWEIGBEREICH A12 IST DIE BEST. TRAG= SCHICHTE ENTSPRECHEND ABZUFRÄSEN.

ZUGEHÖRIGE PLÄNE: LÄNGENSCHNITT - STRECKENACHSE IT-PN-03
QUERPROFILE IT-PN-06

NR.	DATUM	ZEICHN.	GEPR.	BEZEICHNUNG DER ÄNDERUNG	ZUSTÄNDIGKEITSVERMERKE
0					
1					
2					
3					
4					
5	06.11.01	K.V.		KOORDINATEN KORRIGIERT	
6	22.10.01	K.V.		ÄNDERUNG DER SPUR 300	
7	17.10.01	K.V.		ENDAUSFERTIGUNG	

EISENBAHN-HOCHLEISTUNGS-STRECKEN AG

UMFAHRUNG INNSBRUCK

INNTALTUNNEL

BESTANDSPLAN

FÜR DIE AUSFÜHRUNGSKONFORMITÄT

BAULEITUNG FA. SWIETELSKY	ÖRTLICHE BAUAUFSICHT	HL-AG

PLANINHALT	PORTAL NORD LAGEPLAN IM BEREICH BETRIEBSGEBÄUDE UND HUBSCHRAUBERLANDEPLATZ
M 1:200	PLANNUMMER IT-4-1419